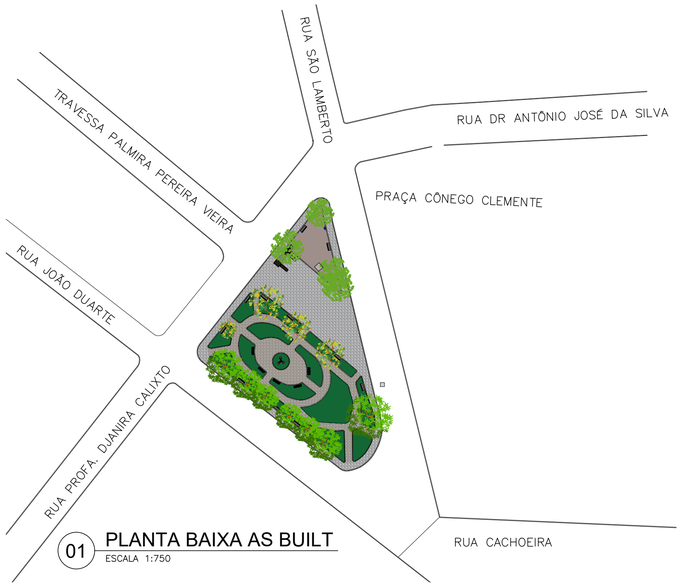

01 PLANTA BAIXA AS BUILT
ESCALA 1:750

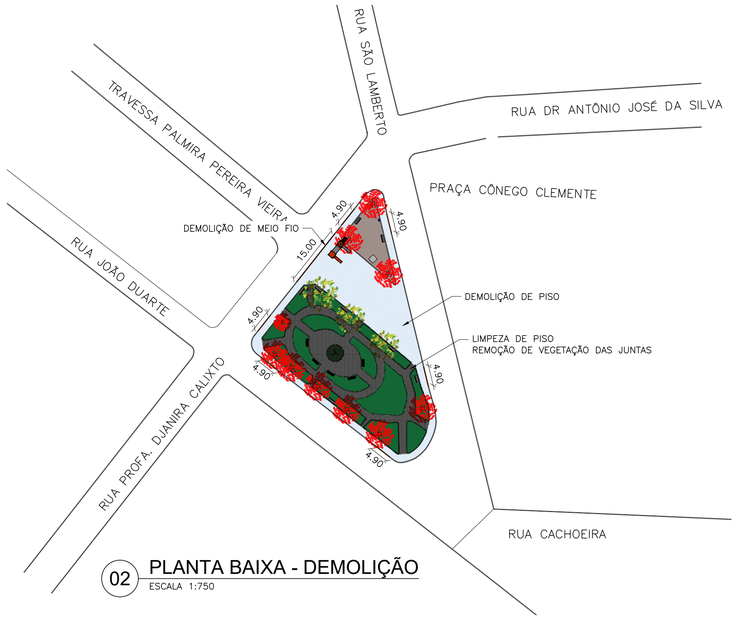

02 PLANTA BAIXA - DEMOLIÇÃO
ESCALA 1:750

03 PLANTA BAIXA - CONTRUÇÃO
ESCALA 1:175

04 CROQUI DE LOCALIZAÇÃO

QUADRO DE DEMOLIÇÃO

REFEREN.	DESCRIÇÃO	
	CORTE DE ÁRVORE E REMOÇÃO DE RAÍZES	10 UN
	DEMOLIÇÃO DE PISO	590,67 m²
	LIMPEZA E TRATAMENTO DE PISO INTERTRAVADO SEXTAVADO EXISTENTE COM APLICAÇÃO DE HERBICIDA ESPECÍFICO PARA ÁREAS PAVIMENTADAS	338,75 m²
	DEMOLIÇÃO DE MEIO FIO	44,40 m
	REMOÇÃO DE BANCO DE ARDÓSIA	5 UN
	REMOÇÃO DE ESTRUTURA DE MADEIRA COM REAPROVEITAMENTO DA MADEIRA	1 UN

QUADRO DE CONSTRUÇÃO

REFEREN.	DESCRIÇÃO	QNTD
	EXECUÇÃO DE PISO DE CONCRETO	329,20 m²
	EXECUÇÃO DE PISO INTERTRAVADO	215,31 m²
	ASSENTAMENTO DE MEIO FIO	18,63 m
	PINTURA COR VERDE RGB: 40, 220, 157	32,93 m²
	PINTURA COR VERDE RGB: 31, 193, 136	56,97 m²
	PINTURA COR VERDE RGB: 24, 149, 105	79,83 m²
	PINTURA COR VERDE RGB: 14, 88, 62	16,47 m²
	PINTURA COR VERDE RGB: 20, 123, 87	16,01 m²
	PINTURA COR AMARELA RGB: 248, 215, 49	13,10 m²
	INSTALAÇÃO DE PISO TÁTIL DIRECIONAL 20x20 EM CONCRETO	133,42 m
	INSTALAÇÃO DE PISO TÁTIL DE ALERTA 20x20 EM CONCRETO	35,08 m
	CONSTRUÇÃO DE RAMPA ACESSÍVEL EM CONCRETO	6 UN
	PAVIMENTAÇÃO	46,51 m²

MEMORIAL BOTÂNICO

REFEREN.	FOTO	DESCRIÇÃO	QNTD
		PLANTIO DE GRAMA ESMERALDA (ZOYSIA JAPONICA)	287,48 m²
		PLANTIO DE PALMEIRA RABO DE RAPOSA (WODYETIA BIFURCATA)	7 UN
		PLANTIO DE YPÊ AMARELO (HANDROANTHUS ALBUS)	9 UN
		PLANTIO DE JABUTICABEIRA (PLINIA CAULIFLORA)	2 UN
		PLANTIO DE PITOMBEIRA (TALISIA ESCULENTA)	1 UN
		PLANTIO DE FLAMBOYANT (DELONIX REGIA)	1 UN
		PLANTIO DE MINI IXORÁ AMARELA (IXORA COCCINEA)	130 UN
		PLANTIO DE CICA (CYCAS REVOLUTA)	30 UN

QUADRO MOBILIÁRIO

REFEREN.	FOTO	DESCRIÇÃO	QUANT.
		INSTALAÇÃO DE BANCOS DE MADEIRA COM ENCOSTO	10 unds.
		INSTALAÇÃO DE MESAS DE XADREZ COM QUATRO BANCOS EM CONCRETO	4 unds.
		CONJUNTO 06 LIXEIRAS EM FIBRA DE VIDRO, CAPACIDADE 50L	2 unds.

CONTRATADA:
CARVALHO AMARAL ENGENHARIA & PROJETOS
CNPJ Nº: 16.783.066/0001-35
AVENIDA MESTRA FININHA, Nº 726 - 1º ANDAR,
CIDADE SANTA MARIA, MONTES CLAROS/MG - CEP: 39401-074

CONTRATANTE:
PREFEITURA DE CLARO DOS POÇÕES
TRABALHO QUE TRANSFORMA,TRANSPARÊNCIA QUE CONQUISTA
CNPJ Nº: 21.498.274/0001-22
RUA CACHOEIRA, Nº 56 - CENTRO
CLARO DOS POÇÕES/MG - CEP: 39387-000

RESPONSÁVEL TÉCNICO:
SUHELLEN CANARIA DE SOUZA SARAIVA:13630735673
Digitally signed by SUHELLEN CANARIA DE SOUZA SARAIVA:13630735673 Date: 2025.07.08 15:29:58 -03'00'
SUHELLEN CANÁRIA DE SOUZA SARAIVA
CREA/CAU: 414.856/LP - MG

RESPONSÁVEL LEGAL:
JOSE VANDERLEI CARDOSO:55625967687
Assinado de forma digital por JOSE VANDERLEI CARDOSO:55625967687 Dados: 2025.07.09 09:10:08 -03'00'
PREFEITO(A) MUNICIPAL DE CLARO DOS POÇÕES

REFORMA DA PRAÇA CÔNEGO CLEMENTE, CONSTRUÇÃO DO MURO E URBANIZAÇÃO DA ÁREA DO MERCADO

DESCRIÇÃO: PLANTA BAIXA AS BUILT, PLANTA BAIXA DE DEMOLIÇÃO, PLANTA BAIXA DE CONSTRUÇÃO, QUADRO DE DEMOLIÇÃO, MEMORIAL BOTÂNICO, QUADRO MOBILIÁRIO, QUADRO DE CONSTRUÇÃO.

ENDEREÇO DA OBRA: PRAÇA CÔNEGO CLEMENTE,S/N, CENTRO

MUNICÍPIO: CLARO DOS POÇÕES/MG		**DATA INICIAL:** 07 DE JULHO DE 2025	
FASE DO PROJETO: INICIAL	**ART/RRT:**	**DATA DA REV.:**	
REFERÊNCIA DO PROJETO: 0157	**ESCALA:** INDICADAS	**Nº REVISÃO:**	01/01

ARQUITETÔNICO